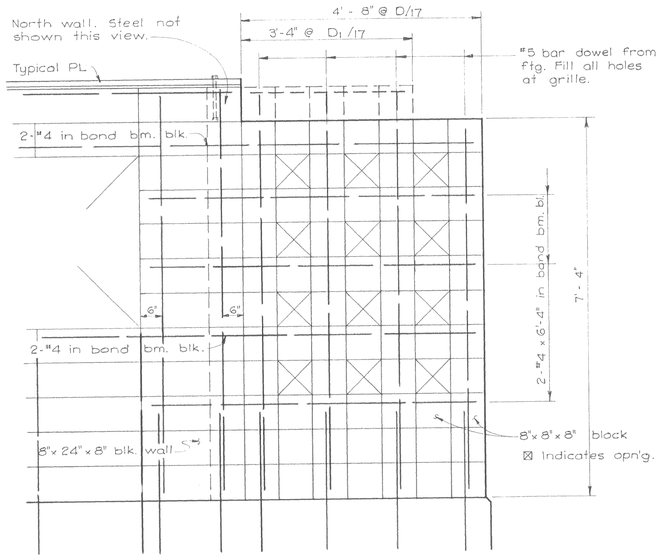

SECTION (D/17) & (D1/17)
Scale: 3/4" = 1'-0"

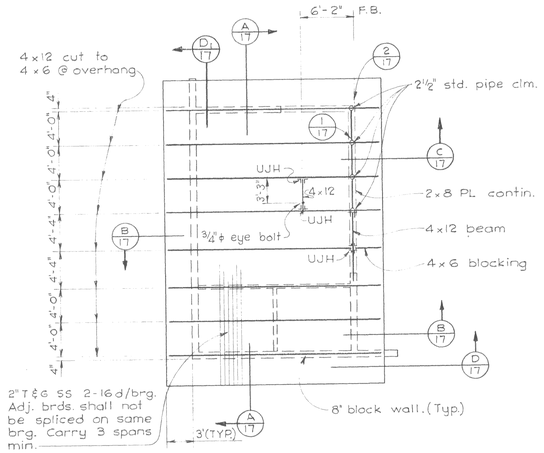

ROOF FRAMING PLAN
Scale: 1/8" = 1'-0"

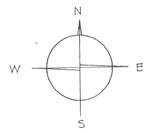

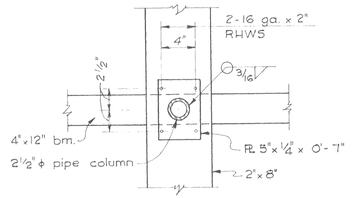

DETAIL (1/17)
Scale: 1½" = 1'-0"

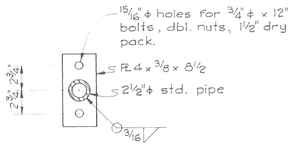

BASE DETAIL (3/17)
Scale: 1½" = 1'-0"

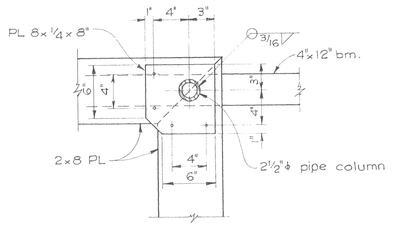

DETAIL (2/17)
Scale: 1½" = 1'-0"

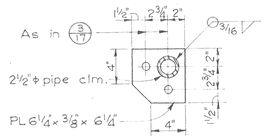

BASE DETAIL (4/17)
Scale: 1½" = 1'-0"

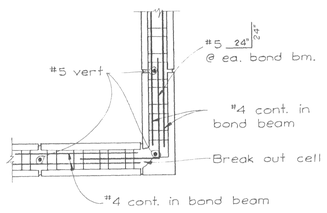

CORNER DETAIL (G/17)
Scale: 3/4" = 1'-0"

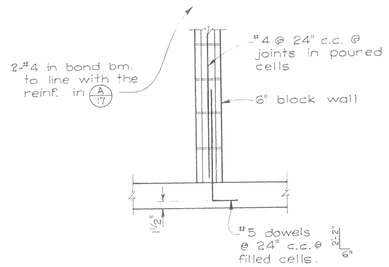

INTERIOR PARTITION (E/17)
Scale: 3/4" = 1'-0"

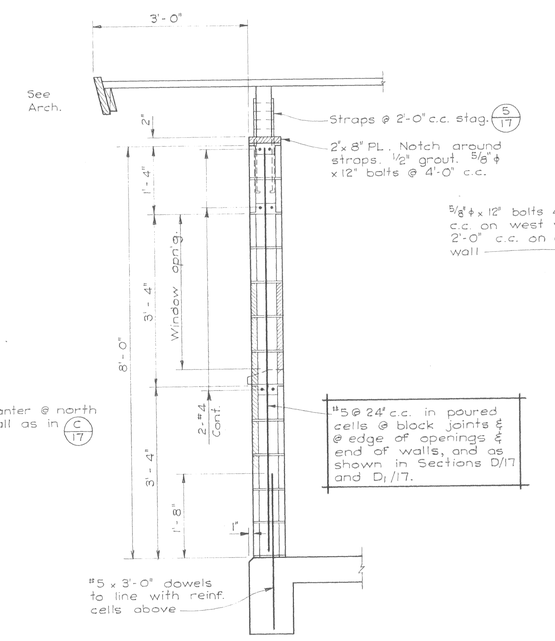

SECTION (A/17)
Scale: 3/4" = 1'-0"

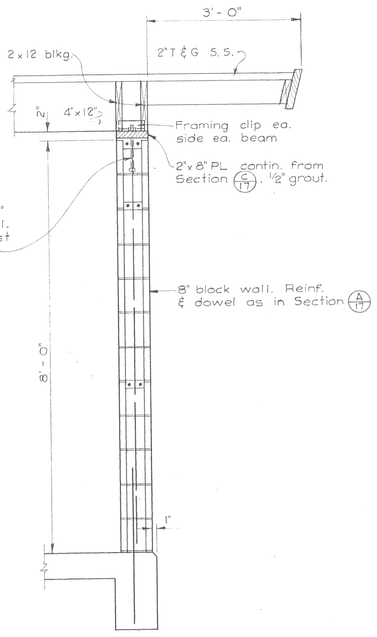

SECTION (B/17)
Scale: 3/4" = 1'-0"

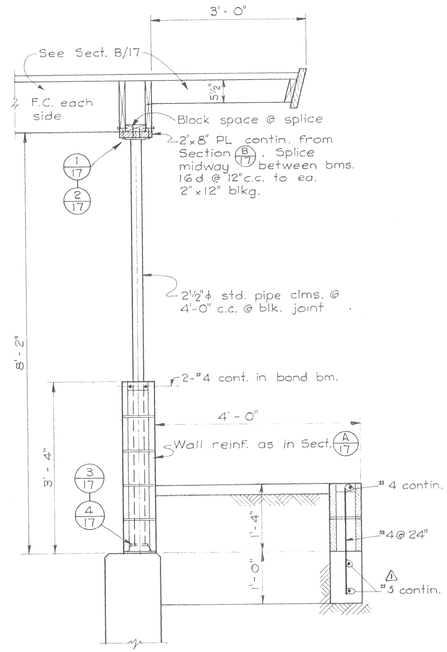

SECTION (C/17)
Scale: 3/4" = 1'-0"

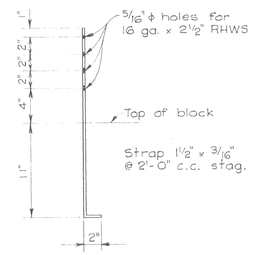

DETAIL (5/17)
Scale: 1½" = 1'-0"

AS BUILT

REVISION	DATE	DESCRIPTION	BY	APP
⚠ A.B.	5-1-61	Changed bar size.	R.A.B.	

CITY OF OROVILLE
BUTTE COUNTY, CALIFORNIA

SEWAGE TREATMENT PLANT

CONTROL BUILDING STRUCTURAL

DEWANTE AND STOWELL
SANITARY AND CIVIL ENGINEERS — SACRAMENTO, CALIFORNIA

DRAWN: H.N.H.
CHECKED: R.H.D.
DATE: Mar. 1959
SUBMITTED: R. H. Dewante
APPROVED: A. M. Carpenter

SHEET NO. 17 OF 36

SS 157

LIETZ 1118 TOPFLIGHT 300 1-59